


中泊町小泊不燃物最終処分場 5/1:500

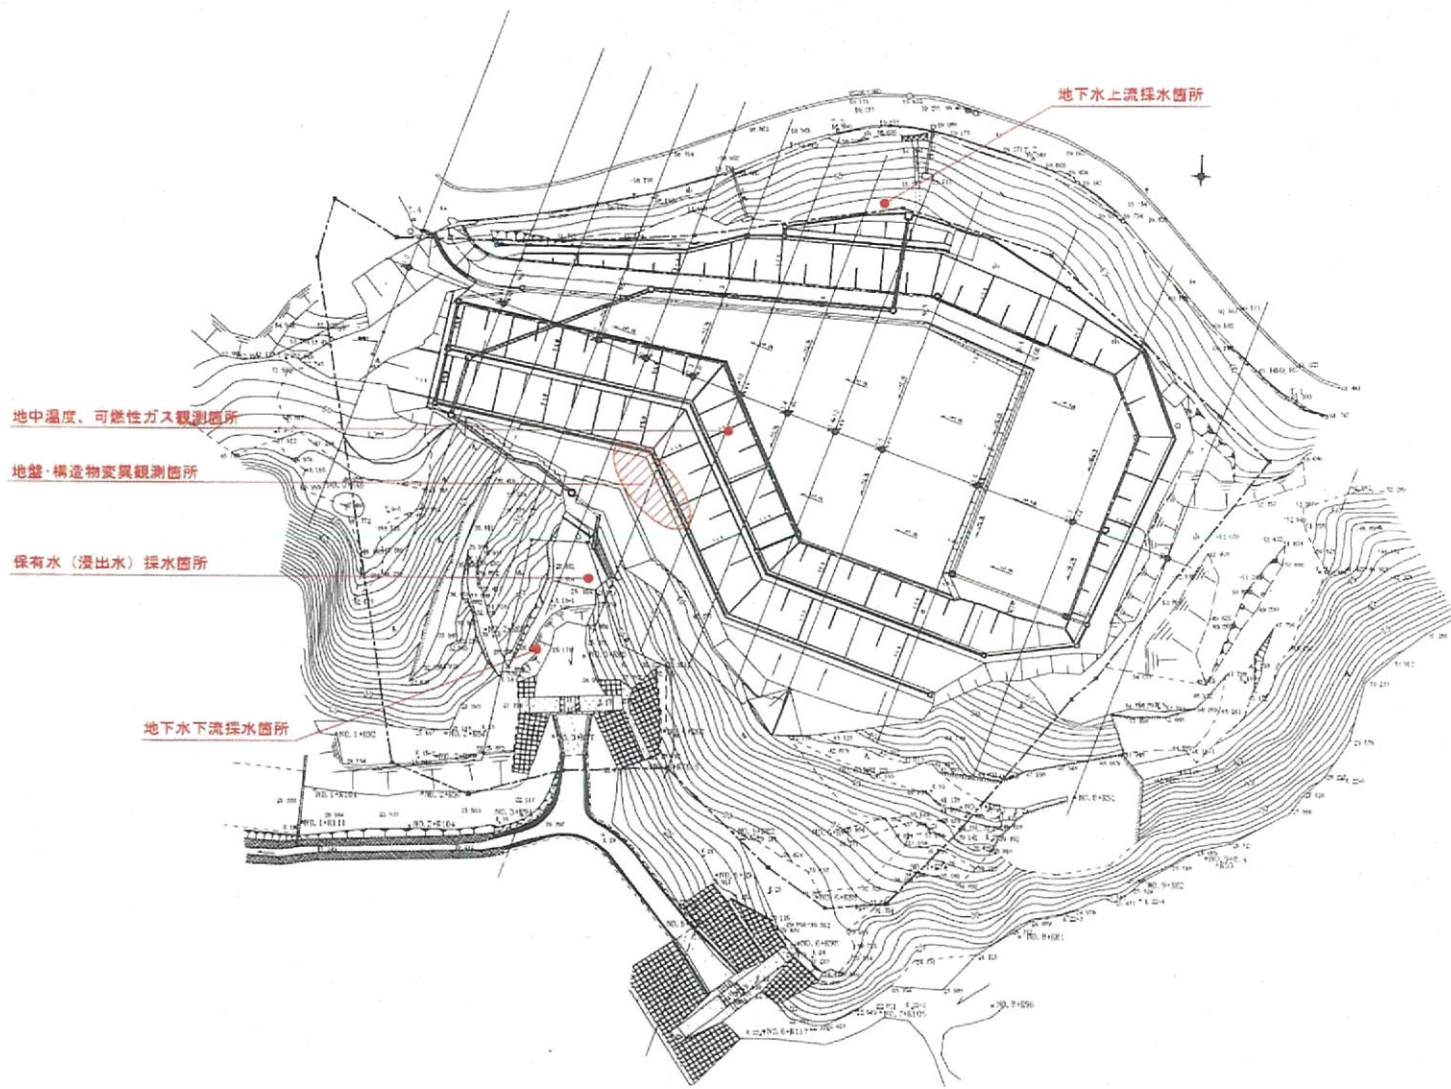

悪臭（風下1地点）  
（※測定時の状況により変動）

竣工図

小泊不燃物処理場矯正化対策工事	
工事番号	第 1 2 号
路線名	中泊町小泊不燃物処理場
業 行	北洋建設株式会社
業 所	北洋建設株式会社 中泊町平砂山1159
	縮尺 1 : 500
図面番号	50 第 中 3 葉
中 泊 町	
青 森 県	